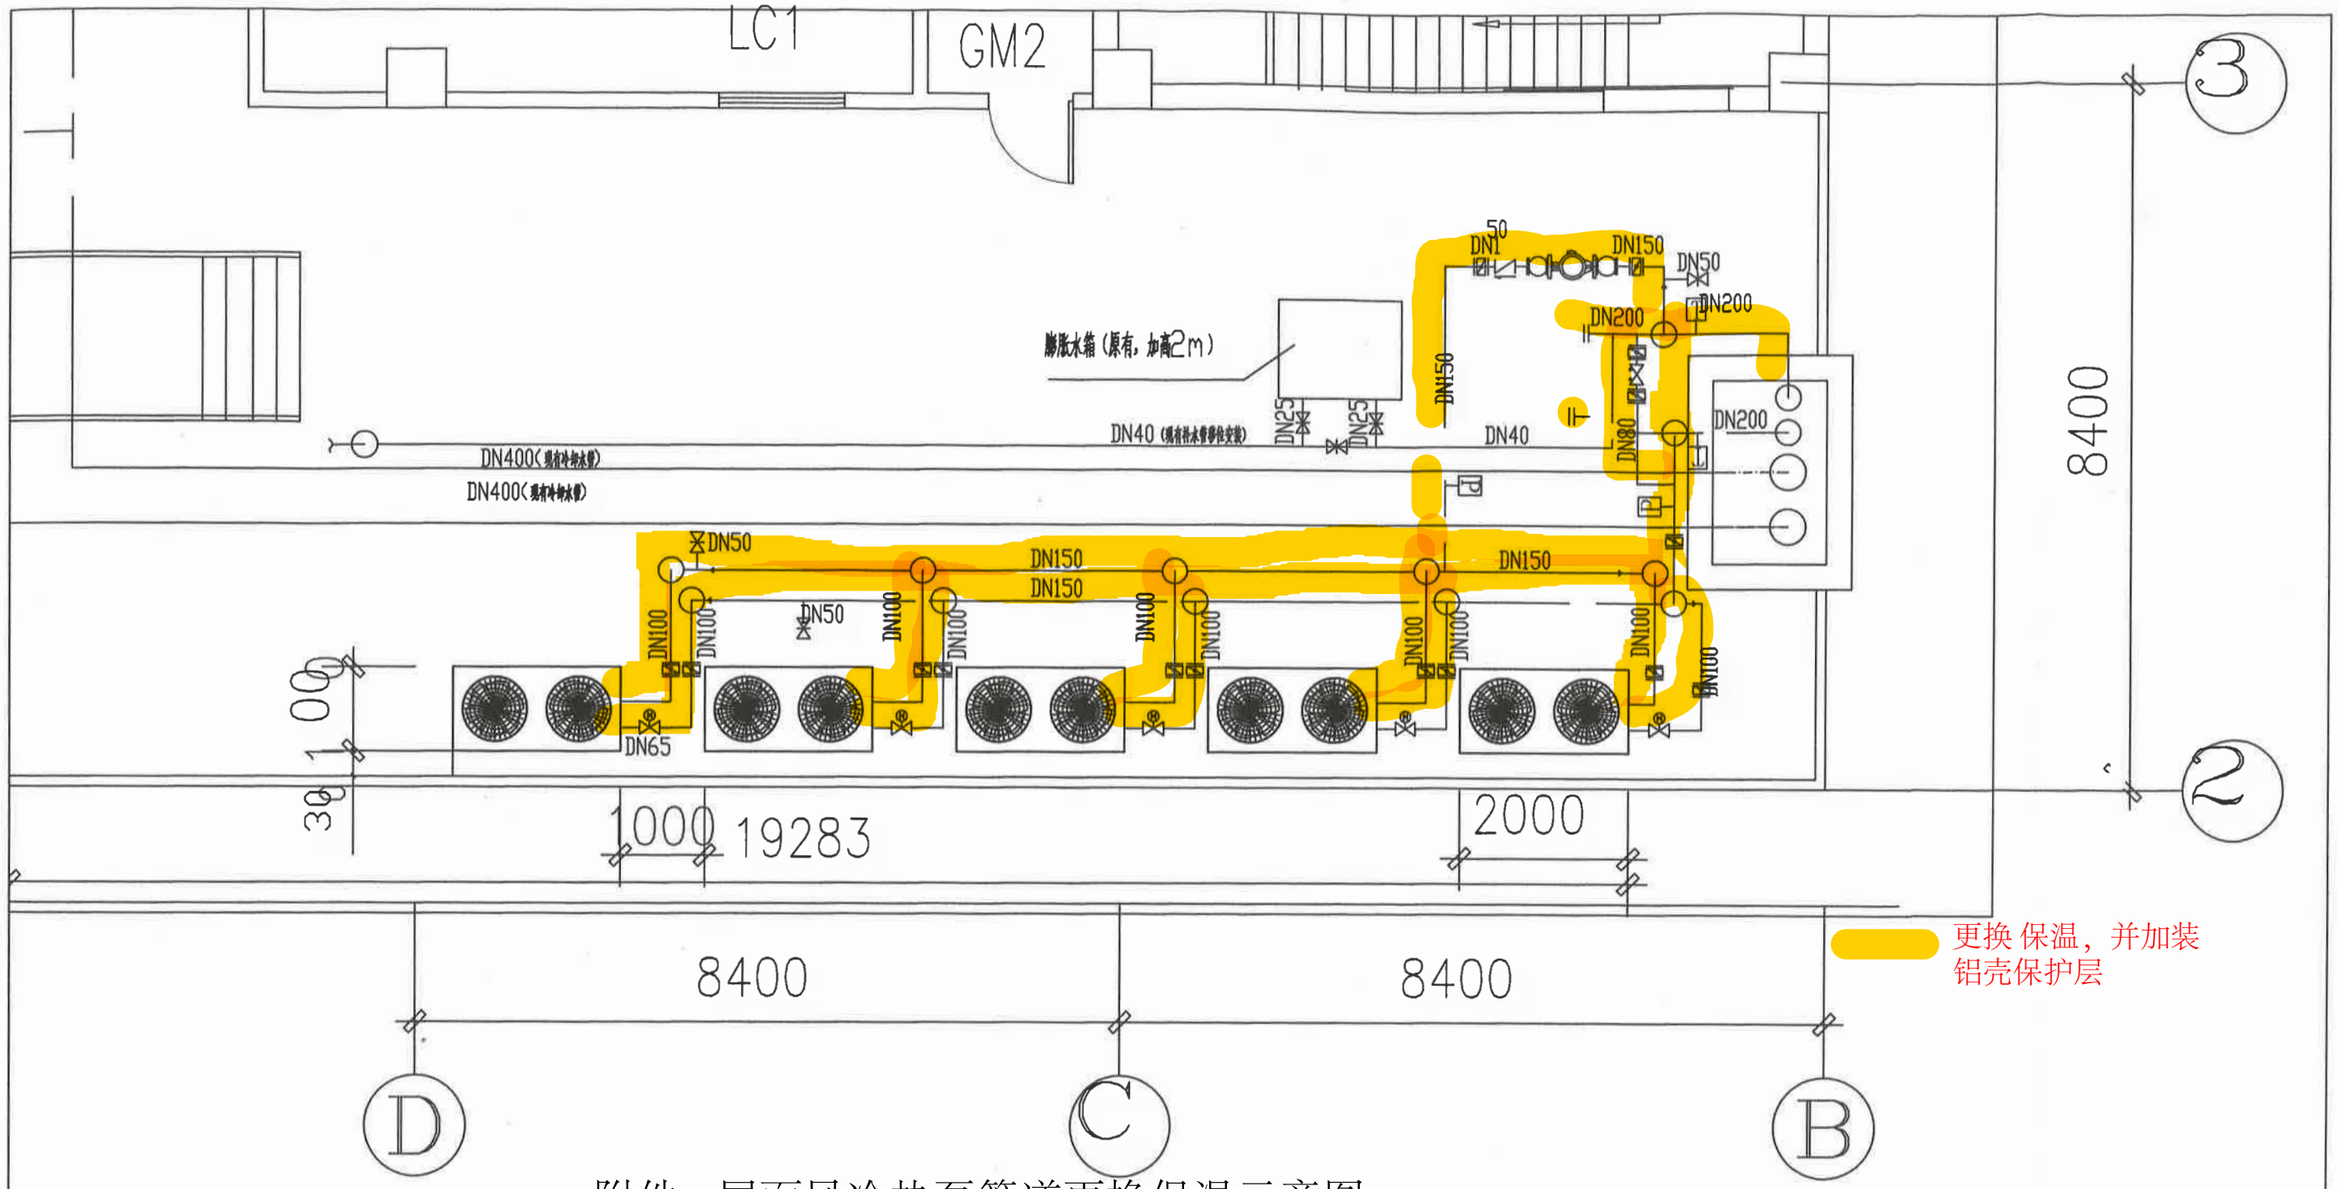

更换 保温，并加装铝壳保护层

附件2-屋面风冷热泵管道更换保温示意图

广州大学城投资经营管理有限公司					
设计		天面设备、管道竣工图		项目名称	信息枢纽楼新装制冷主机
制图				单项工程	
审核				设计阶段	
审定				图纸编号	
		比例	设计时间 年 月 日	第 张	共 张